

PLECHOVÁ KRYTINA AL. PLECH
 BEDNĚNÍ TL. 24 MM (ČATE^o)
 DŘEVĚNÉ HRANOLY-KONTROLATĚ-ODVĚTRÁNÍ VZDUCH.MEZERA
 DIFUZNÍ FOLIE
 KROKVE 140/180
 TEPELNÁ IZOLACE 160 MM NA VÝŠKU KROKVI
 STAVĚČÍ TRĚMENY+CD PROFILY
 TEPELNÁ IZOLACE 60 MM POD KROKVEMI KROKVI
 PAROZÁBRANA
 ZAVĚŠENÝ SÁDROKARTON NA KOVOWÉ KONSTRUKCI PO 15 MIN.

KLEŠŤINY 2x60/60
 STAVĚČÍ TRĚMENY+CD PROFILY
 TEPELNÁ IZOLACE 220 MM
 PAROZÁBRANA
 ZAVĚŠENÝ SÁDROKARTON NA

PŘÍVOD VZDUCHU
 MEZERA 20 MM OPATŘENA SÍŤI PROTI HMYZU

KOTVENO
 160
 120

SNĚHOVÉ ZACHYTAVAČE

VĚTRACÍ OTVORY ø 50mm á 1000 MM OPATŘENY SÍŤI PROTI HMYZU

HŘEBENOVÉ ODVĚTRÁNÍ

+10,075

ODIAH A PŘÍVOD PLYN.KOT.

+4,975
 +4,775

2xU 100
 OBLOŽENO
 SÁDROKARTONEM

2xU 140
 OBLOŽENO
 SÁDROKARTONEM

2xU 140
 OBLOŽENO
 SÁDROKARTONEM

2xU 100
 OBLOŽENO
 SÁDROKARTONEM


SKLADBA PODLAHY TL.100 MM
 ŽEL.BET.DESKA TL.200 MM
 ŠTUKOVÁ OMLITKA

±0,000 = 1.NP

VĚTRACÍ OTVOR
 ø50 MM á 1000


-1,250
 -2,250
 -2,750

SKLADBA PODLAHY TL.200 MM
 ŽELEZOBETONOVÁ MONOLITICKÁ DESKA TL.200 MM
 ODVĚTRÁNÝ VOLNÝ PROSTOR
 ROSTLÝ TERÉN

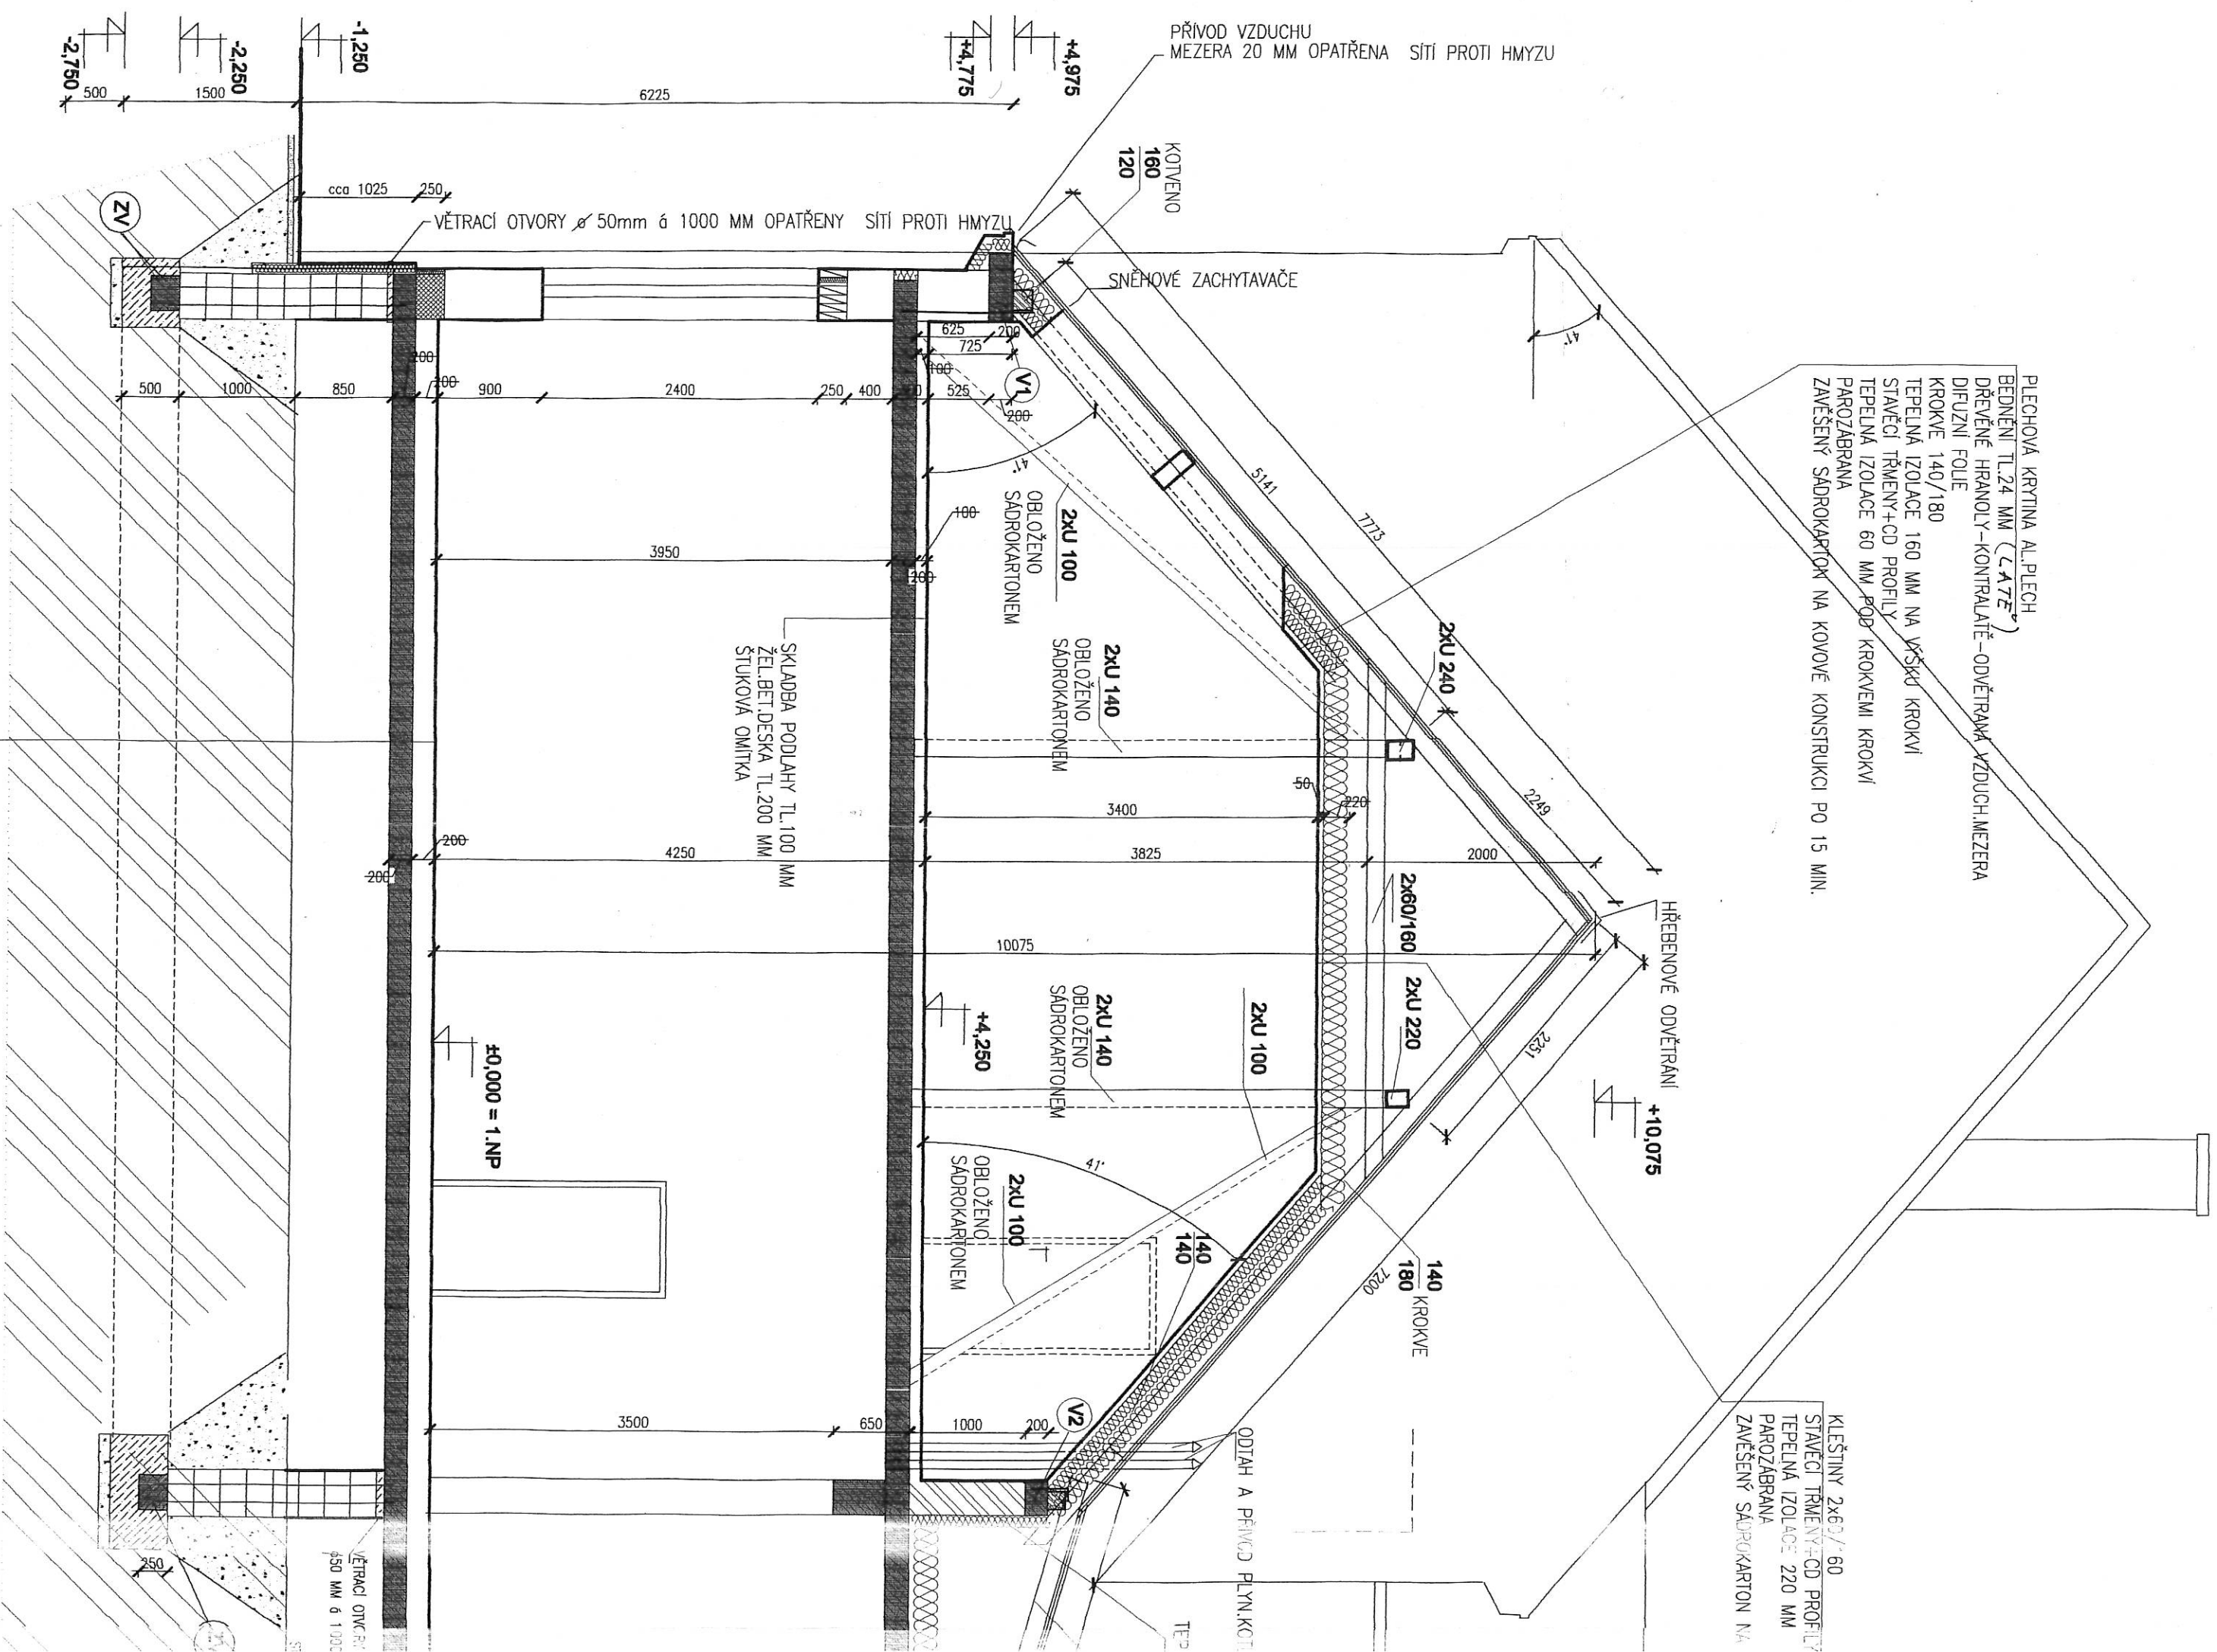

52/160
 ENY-CD PROFILY
 LACE 220 MM

DRUKKARTON NA KOVOVÉ KONSTRUKCI PO 15 MIN.

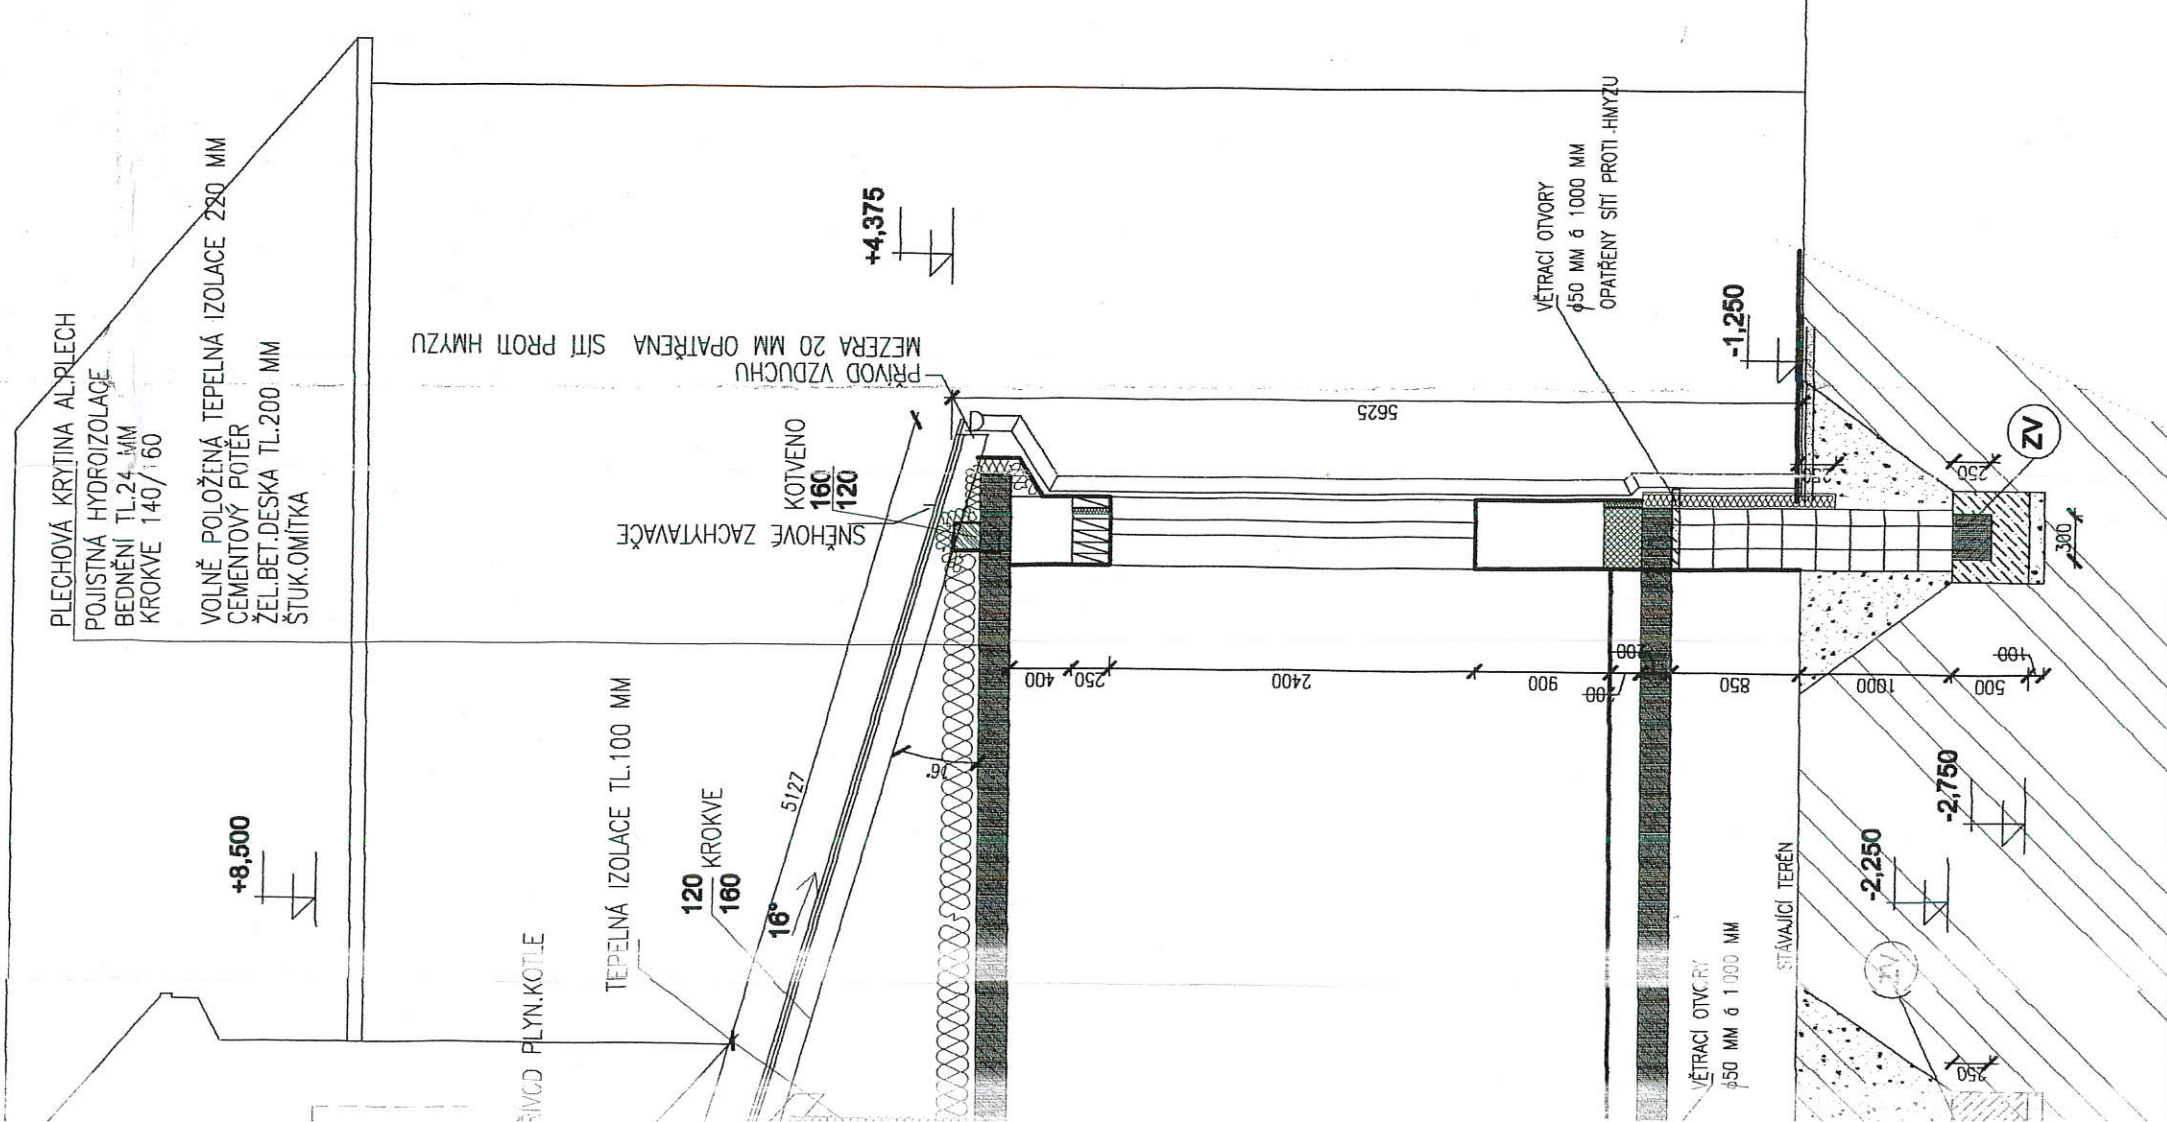

ZNAČENÍ HMOT

- OBVODOVÉ ZDIWO Z CIHEL 44 P+D NA TEPELNÉ IZOLAČNÍ MALTU
- VNITŘNÍ NOSNÉ ZDIWO TL.300 MM P+D
- PRVNÍ VRSTVA 40P+D P8 NA TEPELNÉ IZOLAČNÍ MALTU
- PROSTÝ BETON B20
- ŽELEZOBETON B20
- TEPELNÁ IZOLACE
- PROTIRADONOVÁ IZOLACE

FAKO
 s.r.o.
 DIČ CZ18188711
 767 01 Kroměříž, Na Sádkách 3478
 Tel. 573 330 186; Fax 573 342 436

AKUMENTACE SKUTEČNÉHO PROVEDENÍ

PŘED ZAHÁJENÍM STAVEBNÍCH PRACÍ NUTNO PŘEMĚŘIT A PROVĚST DLE SKUTEČNÝCH ROZMĚRŮ

±0,000 = 1.NP

ZMĚNA 1 KE DNI 5.5.2006

ZMĚNA

VPRACOVAL: Ing. Z. TILLEROVÁ	ING. TILLEROVÁ ZDENKA Velká Dílačka 527, PŘEROV Tel. 581220131 IČO 69628238
MÍSTO: Bochoř	KAT: ÚZEMÍ: Bochoř
INVESTOR: OBEC BOCHOŘ	parcela číslo : 10
AKCE:	
PŘÍSTAVBA K ZŠ BOCHOŘ UL.ŠKOLNÍ 213/13,BOCHOŘ	
ŘEZ A - A	
	DATUM: 04/2005
	STUPEŇ: projekt
	KÓTOVANO: MILIMETRY
	FORMÁT: A4
	Č. ZAKÁZKY: 20/2005
	mří. č.v.
	1:50
	E.1.2-09